2004-PW-201A

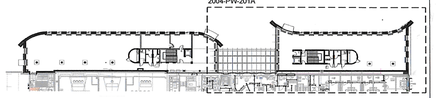

LISTA ZMIAN:

1. ROZSUNIĘCIE OKIEN PO 25cm
2. REZYGNACJA Z NIEŻKOWYCH SZAF GAŚNICOWYCH
3. REZYGNACJA Z PÓŁOKRĄGŁEJ ZABUDOWY ZAPLECZA
4. REZYGNACJA Z PRZEJŚĆ PRZEZ STROPY WRAZ ZABUDOWĄ
5. ZMIANA GRUBOŚCI ŚCIANY NA 18cm
6. ZMIANA KONSTRUKCJI SCHODÓW:
   - BIEGI - PREFABRYKOWANE
   - SPOCZNIKI - MONOLITYCZNE

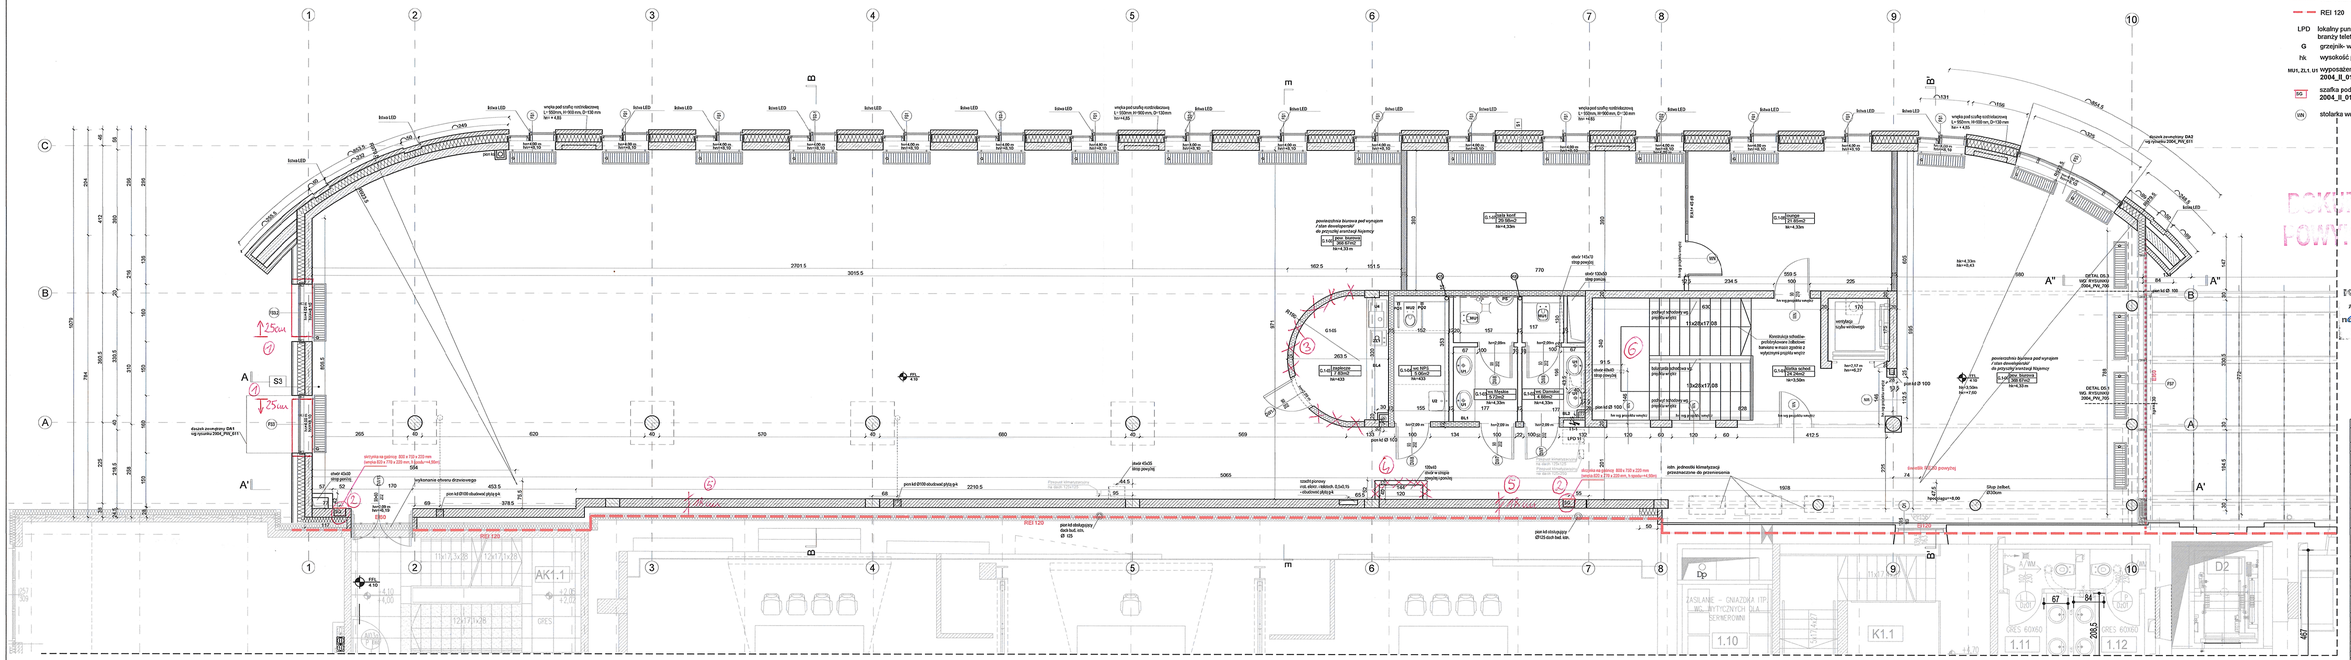

UWAGI:
2. Zestawienie przegród budowlanych wg dokumentu: 2004_II_01_1B-02 zestawienie przegród budowlanych
4. Elementy stolarki wewnętrznej drzwiowej oraz witryn szklanych z oznaczeniem VIW - do wykonania na podstawie projektu wnętrz

REW. C	Data	11.2021
- dostosowanie do projektu wnętrz		
REW. B	Data	08.2021
- Rewizja przeciw kd		
REW. A	Data	05.2021
- Uzupełnienie o dodatkowe wymiary - Uzupełnienie legendy - uproszczenie dodatkowych oznaczeń - Określenia formatu rysunku		

Uwagi ogólne:
1. Projekt wykonywać wyłącznie na budowie.
2. Wszystkie wymiary należy sprawdzić na budowie.
3. Na stadzie rysunku

Biuro Projektowe:
dwa
dowgałło wosik architekci
ul. Tuwima 87 lm. 24 | p. 39-733 Łódź
tel. 42 20 65 313 | info@dwaarchitekci.pl

Inwestor:
Łódzka Specjalna Strefa Ekonomiczna S.A.
ul Ks. Bronisja Kitowskiego Tymowskiego 22 G, 90-349 Łódź

Projekt:
Rozbudowa budynku siedziby Zarządu LSSE S.A.

Lokalizacja:
ul Ks. Bronisja Kitowskiego Tymowskiego 22 G, 90-349 Łódź
nr ew. działki 8/255, obręb 1/V/3

Projektant: mgr inż. arch. Małgorzata Dowgałło-Wosik	SA/DOW/2001	Profesja:	
Sprawdzający: mgr inż. arch. Jacek Wosik	MB-1/ZG.DOW/10	Profesja:	
Projektant: mgr inż. arch. Maria Rzeszkiewicz			
Sprawdzający: inż. arch. Monika Gos			

Branża: ARCHITEKTURA	Data: 09.2020		
Nazwa: PROJEKT WYKONAWCZY	Faza: Wykon.	Skala: 1:50	
	Nr rys.: 1.1B		

Rzut piętra - Budynek G

Rok: 2004	Nr projektu: PW - 202A	Rewizja: rew C

Zlk.

DOKUMENTACJA POWYKONAWCZA

Kierownik budowy
mgr inż. arch. Jacek Wosik
upr. budowlane nr 7/0/0/06
ŁOD/0/7/0/0/06